


PLANTA

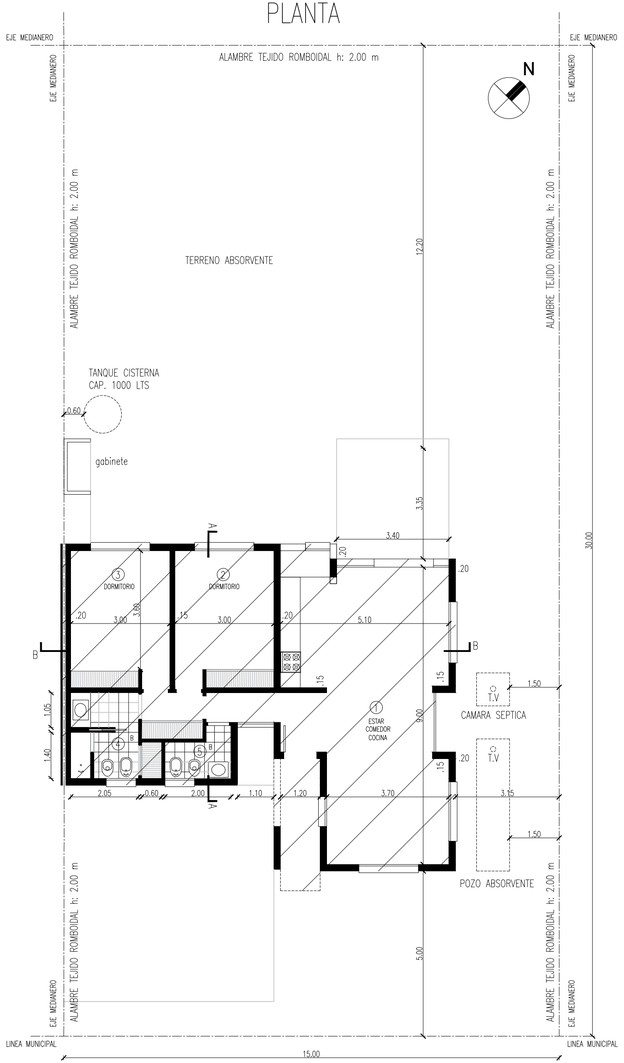


CORTE A–A

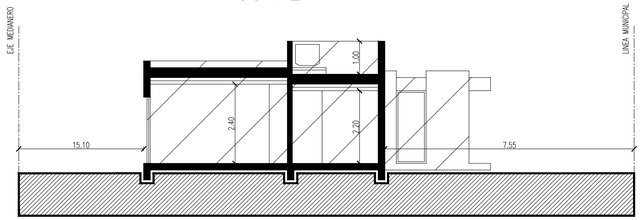

CORTE B–B

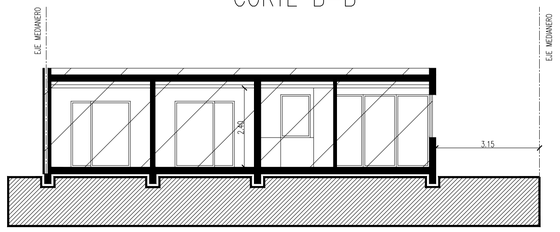

VISTA

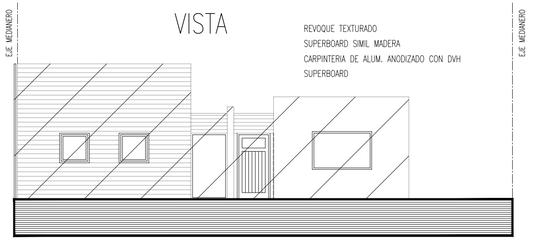

PLANILLA DE VENTILACION E ILUMINACION

	DIMENSIONES LOCAL			VENT.	ILUM.	ILUM.	VANO VENTILACION			VANO ILUMINACION		
	⇔	⇕	▭	5/20	5/10	ART.4	⇔	⇕	▭	⇔	⇕	▭
1	SEGUN MEDIDA		35.96	1.79	3.59	---	SEGUN MEDIDA		17.5	SEGUN MEDIDA		17.5
2	3.60	3.00	10.80	0.54	1.08	---	12.00	1.80	3.60	2.00	1.80	3.60
3	3.60	3.00	10.80	0.54	1.08	---	12.00	1.80	3.60	2.00	1.80	3.60

	DIMENSIONES LOCAL			VENT.	ILUM.	ILUM.	VANO VENTILACION			VANO ILUMINACION		
	⇔	⇕	▭	5/20	----	ART.4	⇔	⇕	▭	⇔	⇕	▭
4	1.40	2.05	2.87	0.14	---	---	0.90	0.90	0.81	---	---	---
5	1.10	2.00	2.20	0.11	---	---	0.90	0.90	0.81	---	---	---

NOTAS

SERVICIOS	NO	SI
AGUA CORRIENTE		○
CLOACAS	○	
GAS NATURAL		○
ENERGIA ELECTRICA		○
CALLE PAVIMENTADA	○	
VEREDA REGLAMENTARIA	○	


BALANCE DE SUPERFICIES

SUPERFICIE CUBIERTA AMPLIADA EN TRANSCURSO DE OBRA 1.59 M2


A– 1.50 x 1.00 – 1.50

B– 0.20 X 0.45 – 0.09

SILUETAS DE SUPERFICIES

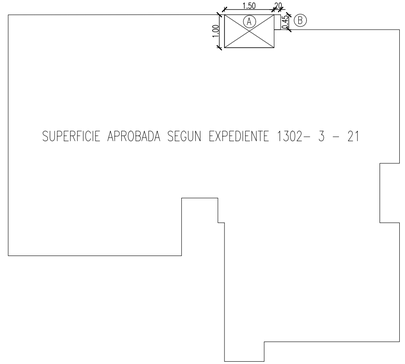

PLANTA DE TECHOS

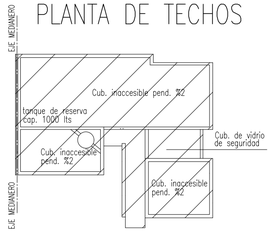

PLANO CONFORME A OBRA

N–1

PROPIEDAD DE


MARIA CRISTINA CASTRILLO

PLANTAS
CORTES
VISTAS
PLANILLAS

CALLE: ATAHUALPA Y CHARRUAS
MAR DEL PLATA — GRAL. PUEYRREDON

ESCALAS 1.100 1.200

CIRCUNSC.	SECCION	FRACCION	PARCELA	Nro.Cta.	DISTRITO	TIPOLOGIA	FOT.S/COT	FOS.S/COT
4	JJ	–	8	288.870	R7B1	EM	0.4	0.4

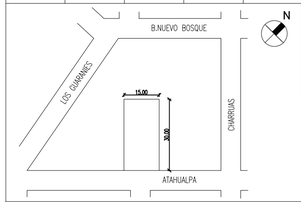

SUPERFICIES

SUP. TERRENO	450 M2
SUP. CUB. C/ PLANOS APROB.	76.24 M2
SUP. S/CUB. C/ PLANOS APROB.	5.04 M2
SUP. CUB. AMPL. EN T.D.O	1.59 M2
SUP. TOTAL CUBIERTA	77.83 M2
SUP. TOTAL S/CUBIERTA	5.04 M2
SUP. LIBRE	367.13 M2

NOTAS

PROPIETARIOS

PROYECTO Y DIRECCION

COLEGIO PROFESIONAL

CONTRATOS SEPARADOS

USO MUNICIPAL